


中山市黄圃镇城乡建设用地增减挂钩试点大岑村项目区拆旧区土地复垦竣工图

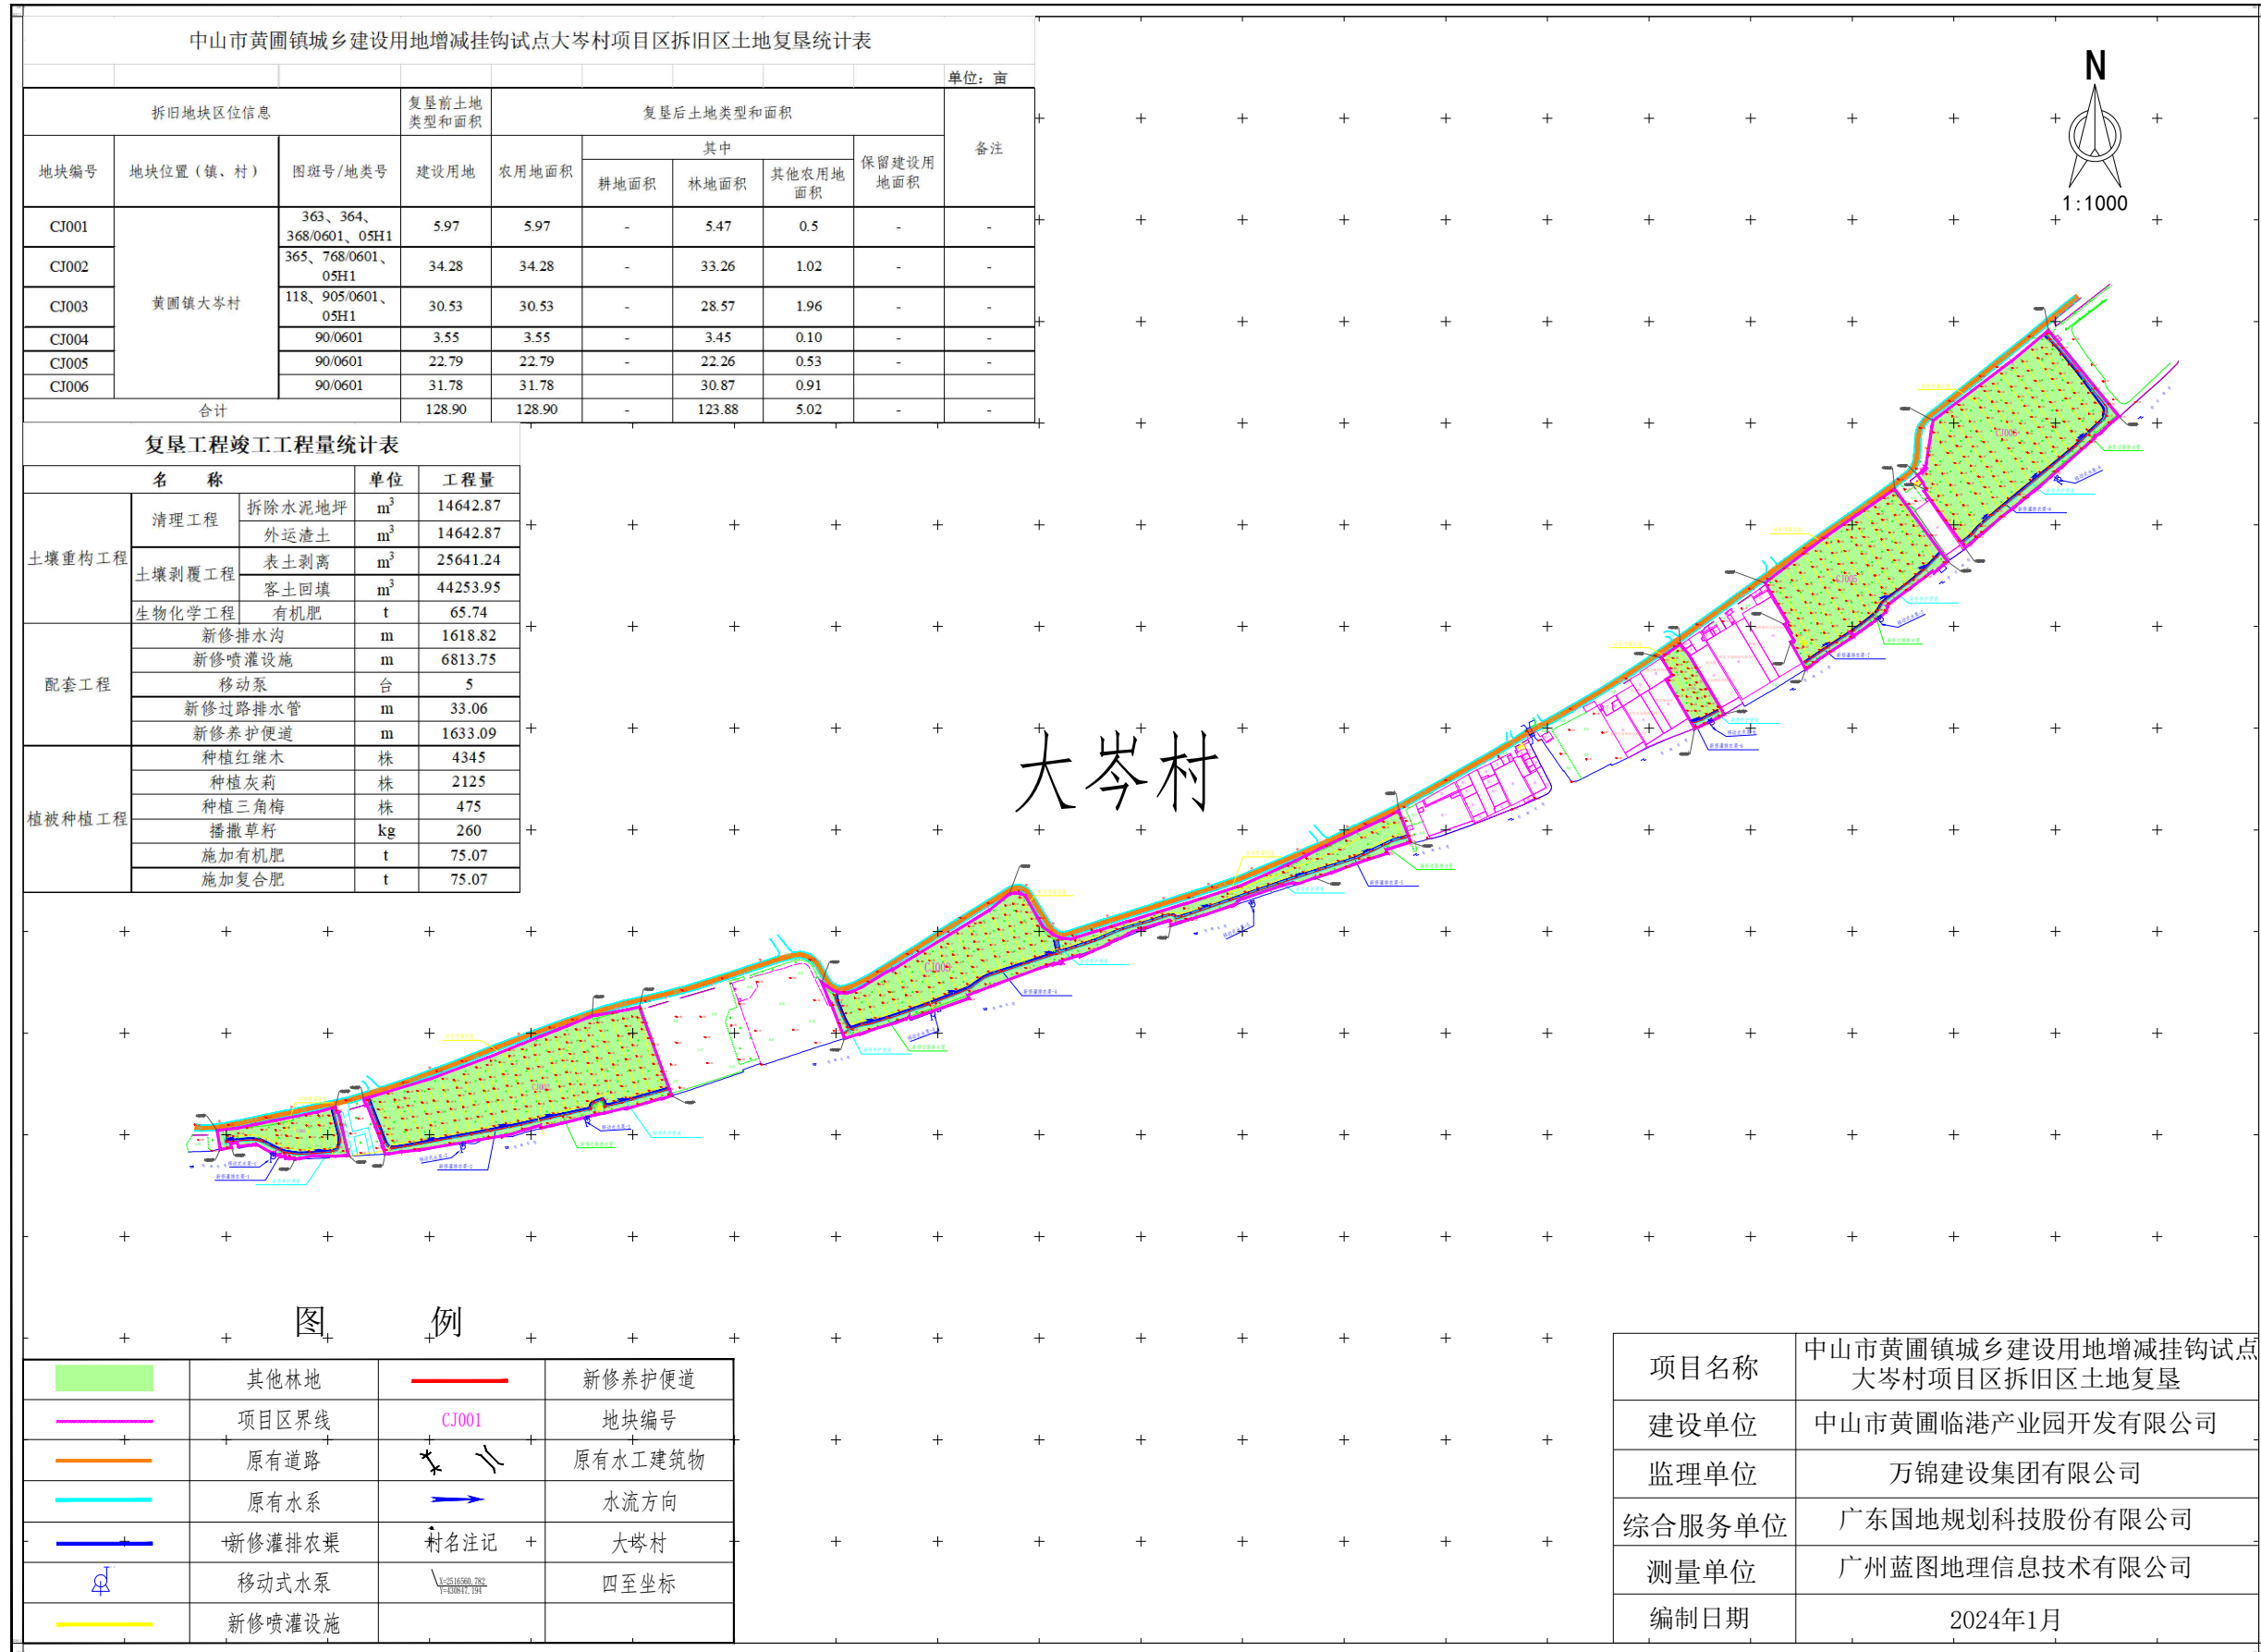

单位: 亩									
拆旧地块区位信息			复垦前土地类型和面积		复垦后土地类型和面积				备注
地块编号	地块位置(镇、村)	图斑号/地类号	建设用地	农用地面积	其中			保留建设用地面积	
					耕地面积	林地面积	其他农用地面积		
CJ001	黄圃镇大岑村	363、364、368/0601、05H1	5.97	5.97	-	5.47	0.5	-	-
CJ002		365、768/0601、05H1	34.28	34.28	-	33.26	1.02	-	-
CJ003		118、905/0601、05H1	30.53	30.53	-	28.57	1.96	-	-
CJ004		90/0601	3.55	3.55	-	3.45	0.10	-	-
CJ005		90/0601	22.79	22.79	-	22.26	0.53	-	-
CJ006		90/0601	31.78	31.78	-	30.87	0.91	-	-
合计			128.90	128.90	-	123.88	5.02	-	-

名称		单位	工程量
土壤重构工程	清理工程	拆除水泥地坪	m ³ 14642.87
	土壤剥离工程	外运渣土	m ³ 14642.87
		表土剥离	m ³ 25641.24
	生物化学工程	客土回填	m ³ 44253.95
有机肥		t 65.74	
配套工程	新修排水沟	m	1618.82
	新修喷灌设施	m	6813.75
	移动泵	台	5
	新修过路排水管	m	33.06
	新修养护便道	m	1633.09
植被种植工程	种植红继木	株	4345
	种植灰莉	株	2125
	种植三角梅	株	475
	播撒草籽	kg	260
	施加有机肥	t	75.07
	施加复合肥	t	75.07

	其他林地		新修养护便道
	项目区界线		地块编号
	原有道路		原有水工建筑物
	原有水系		水流方向
	新修灌排农渠		村名注记
	移动式水泵		四至坐标
	新修喷灌设施		

项目名称	中山市黄圃镇城乡建设用地增减挂钩试点大岑村项目区拆旧区土地复垦
建设单位	中山市黄圃临港产业园开发有限公司
监理单位	万锦建设集团有限公司
综合服务单位	广东国地规划科技股份有限公司
测量单位	广州蓝图地理信息技术有限公司
编制日期	2024年1月

2000国家大地坐标系
1985国家高程基准